


建设工程竣工图

北

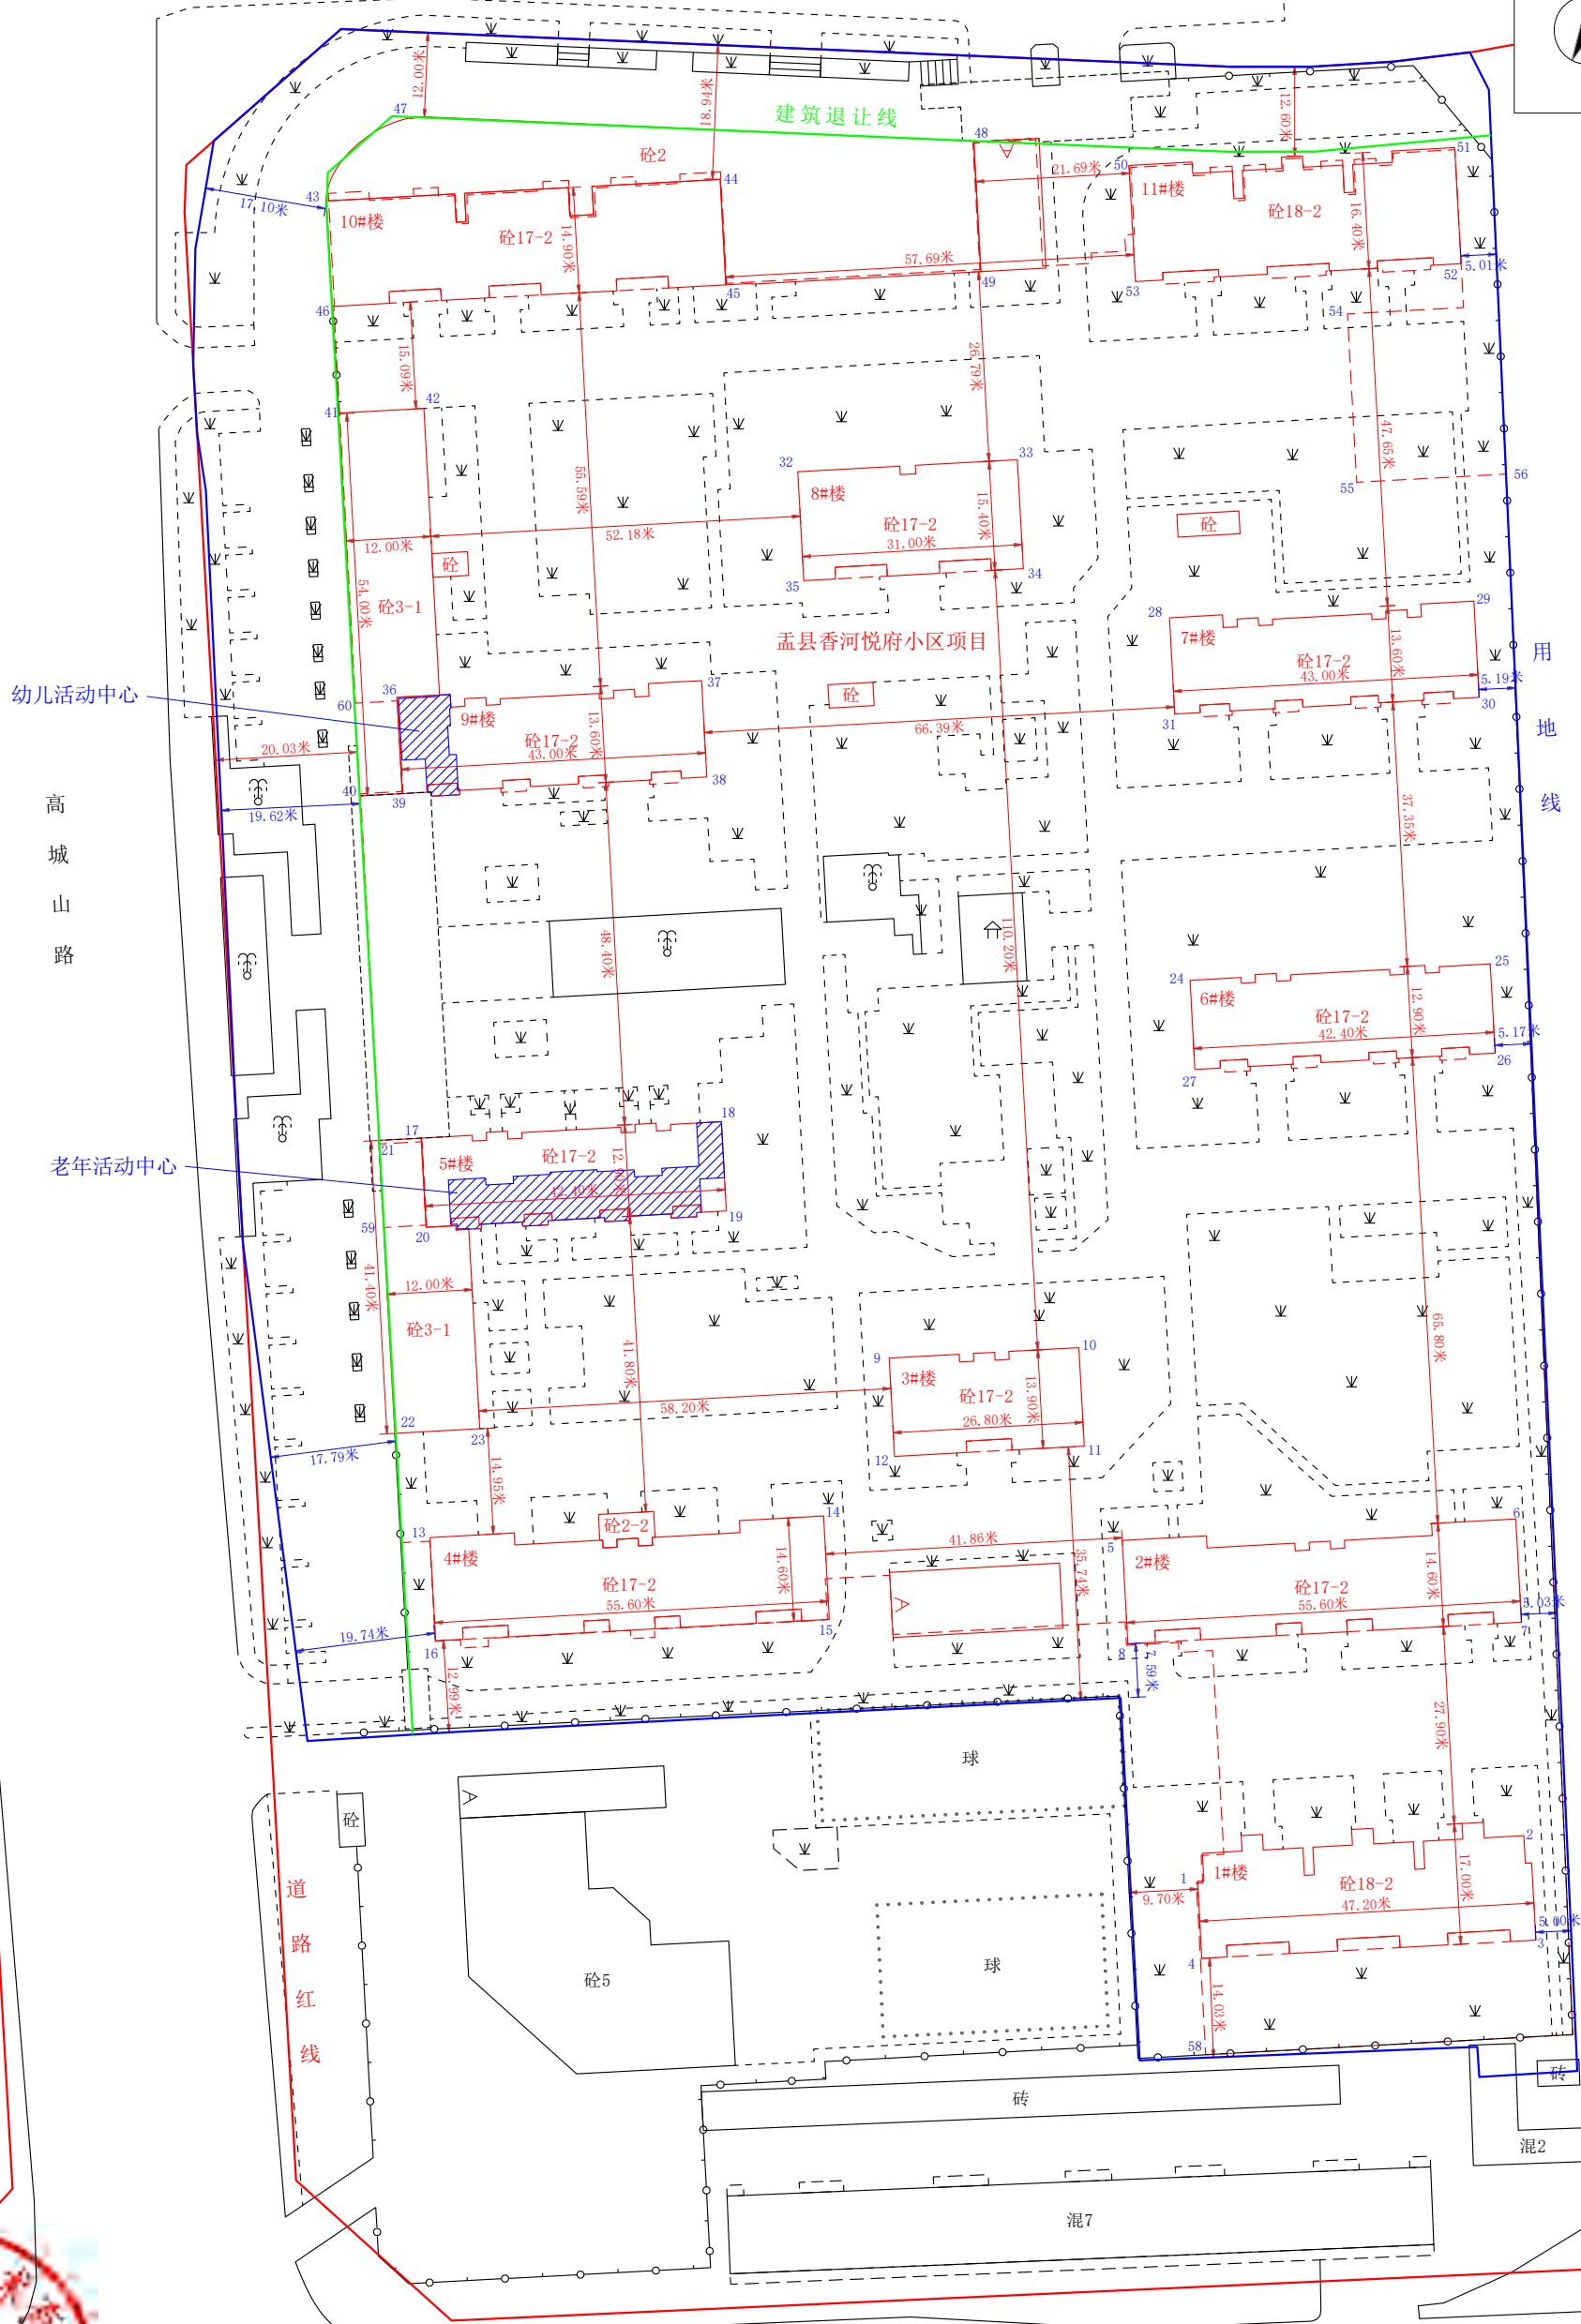

幼儿活动中心

高城山路

老年活动中心

孟县香河悦府小区项目

道路红线

用地红线

金龙东街

用地线来源：晋（2023）孟县不动产权第0005072号《不动产权证书》

